


TECKENFÖRKLARING

- SPILLVATTENLEDNING
- - - - - JETURVATTENLEDNING
- - - - - VATTENLEDNING

REFERENSSYSTEM

KOORDINATSYSTEM: SWEREF 99 18 45
 HÖJDSYSTEM: RH2000

Boende 315pe + besökare 200pe = totalt 515pe.

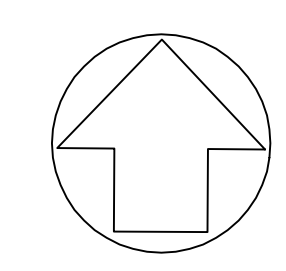


B
 6313951
 123284

C
 6313887
 123486

LÅNGMYRE
 1:20

Östersjön
 Fiskehamn

S:4

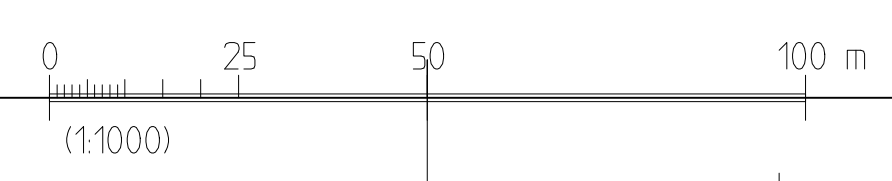

BET	ANT	ÄNDRINGEN AVSER	DATUM	SIGN

**STORSUDRETS
 FASTIGHETSUTVECKLING AB**
 HAMRA STORMS 2:4

Sweco Sverige AB
 Laserströmgatan 3
 Org.nr: 555767-9640, sälls Stockholm
 www.sweco.se



UPPRORGSNUMMER	RTIADKONSTRIV	GRANSKAD AV
30054985	F.AARABI	A.C.PETERSSON

DATUM
 2023-03-24
 ANSVARIG
 A.C.PETERSSON

VA-PLAN
 SJÖLEDNING OCH RÅVATTENINTAG
 VÄNDBURG HAMN

SKALA	RTIINGSNUMMER	BET
A1 1:1000 A3 1:250	R-51-1-01	

2023-03-24 11:53:00 SWECO\acpettersson\proj\555767-9640\Hamra Storms\VA-plan\VA-plan.dwg
