



FÖRKLARINGAR

BRA		375 m ²
	BOSTADSYTA	238 m ²
	VERKSAMHETSYTA	86 m ²
	GEMENSAMMA YTOR	41 m ²
	TEKNIKUTRYMME	1 m ²

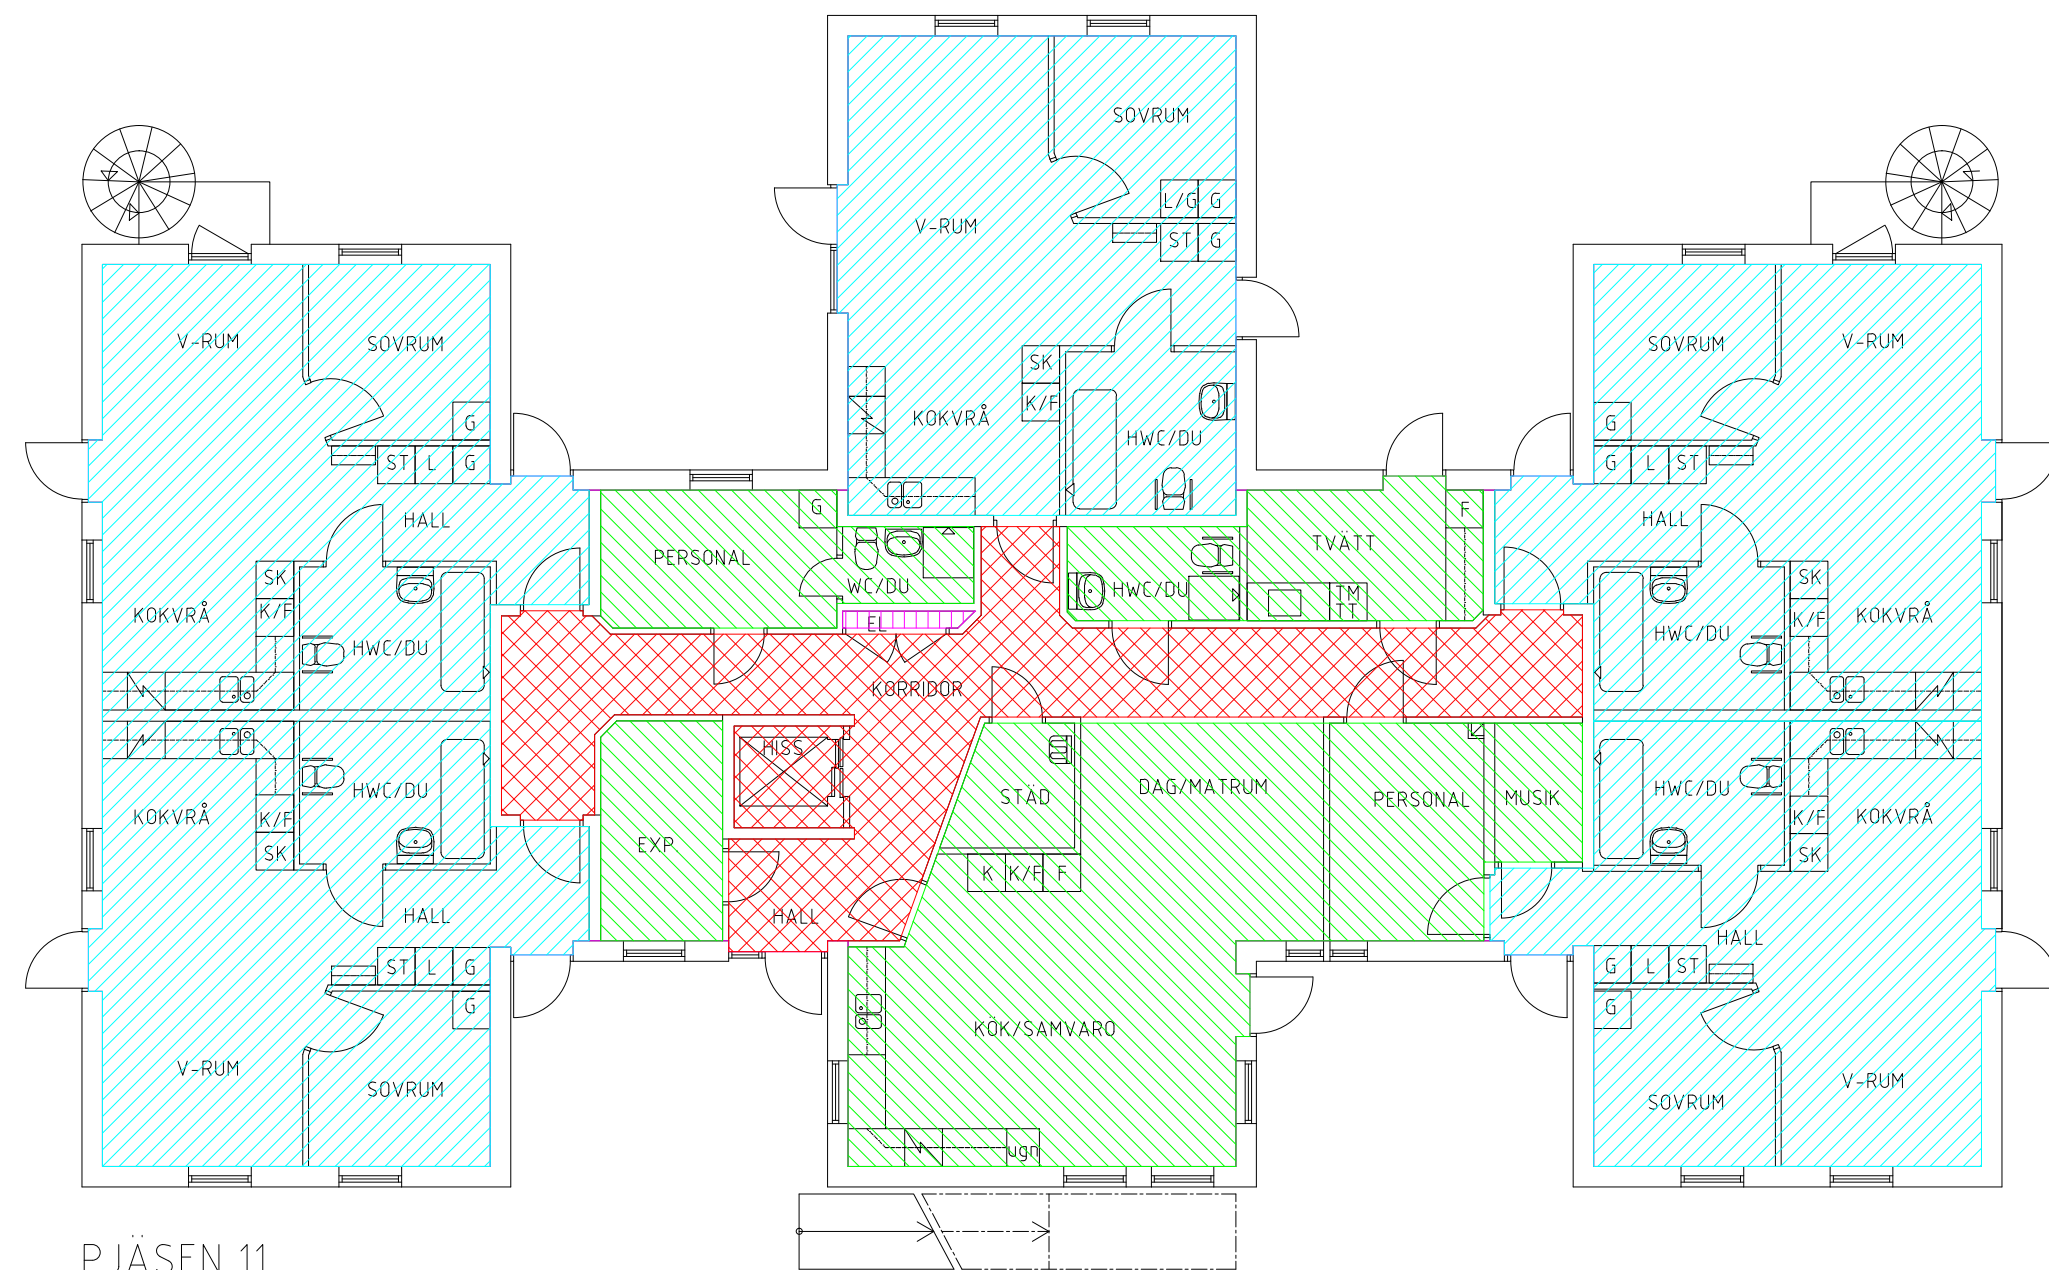

PJÄSEN 11
HUS 10 PLAN 1, BOTTENVÅNING

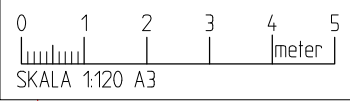

Bilaga 2

BET	ANT	ÄNDRING AVSER	DATUM	SIGN
RELATIONSHANDLING				
HEMSÖ				
UPPDRAG NR	RITAD/KONSTR AV	HANDLÄGGARE		
DATUM	ANSVARIG	KJELL SVENSSON		
2020-05-29	KJELL SVENSSON			
KV PJÄSEN 11, VISBY				
HUS 10				
YT-RITNING				
GRUPPBOSTÄDER				
PLAN 1, BOTTENVÅNING				
SKALA	NUMMER	BET		
1:120 (A3)	A40-1-PL1 HUS 10			