



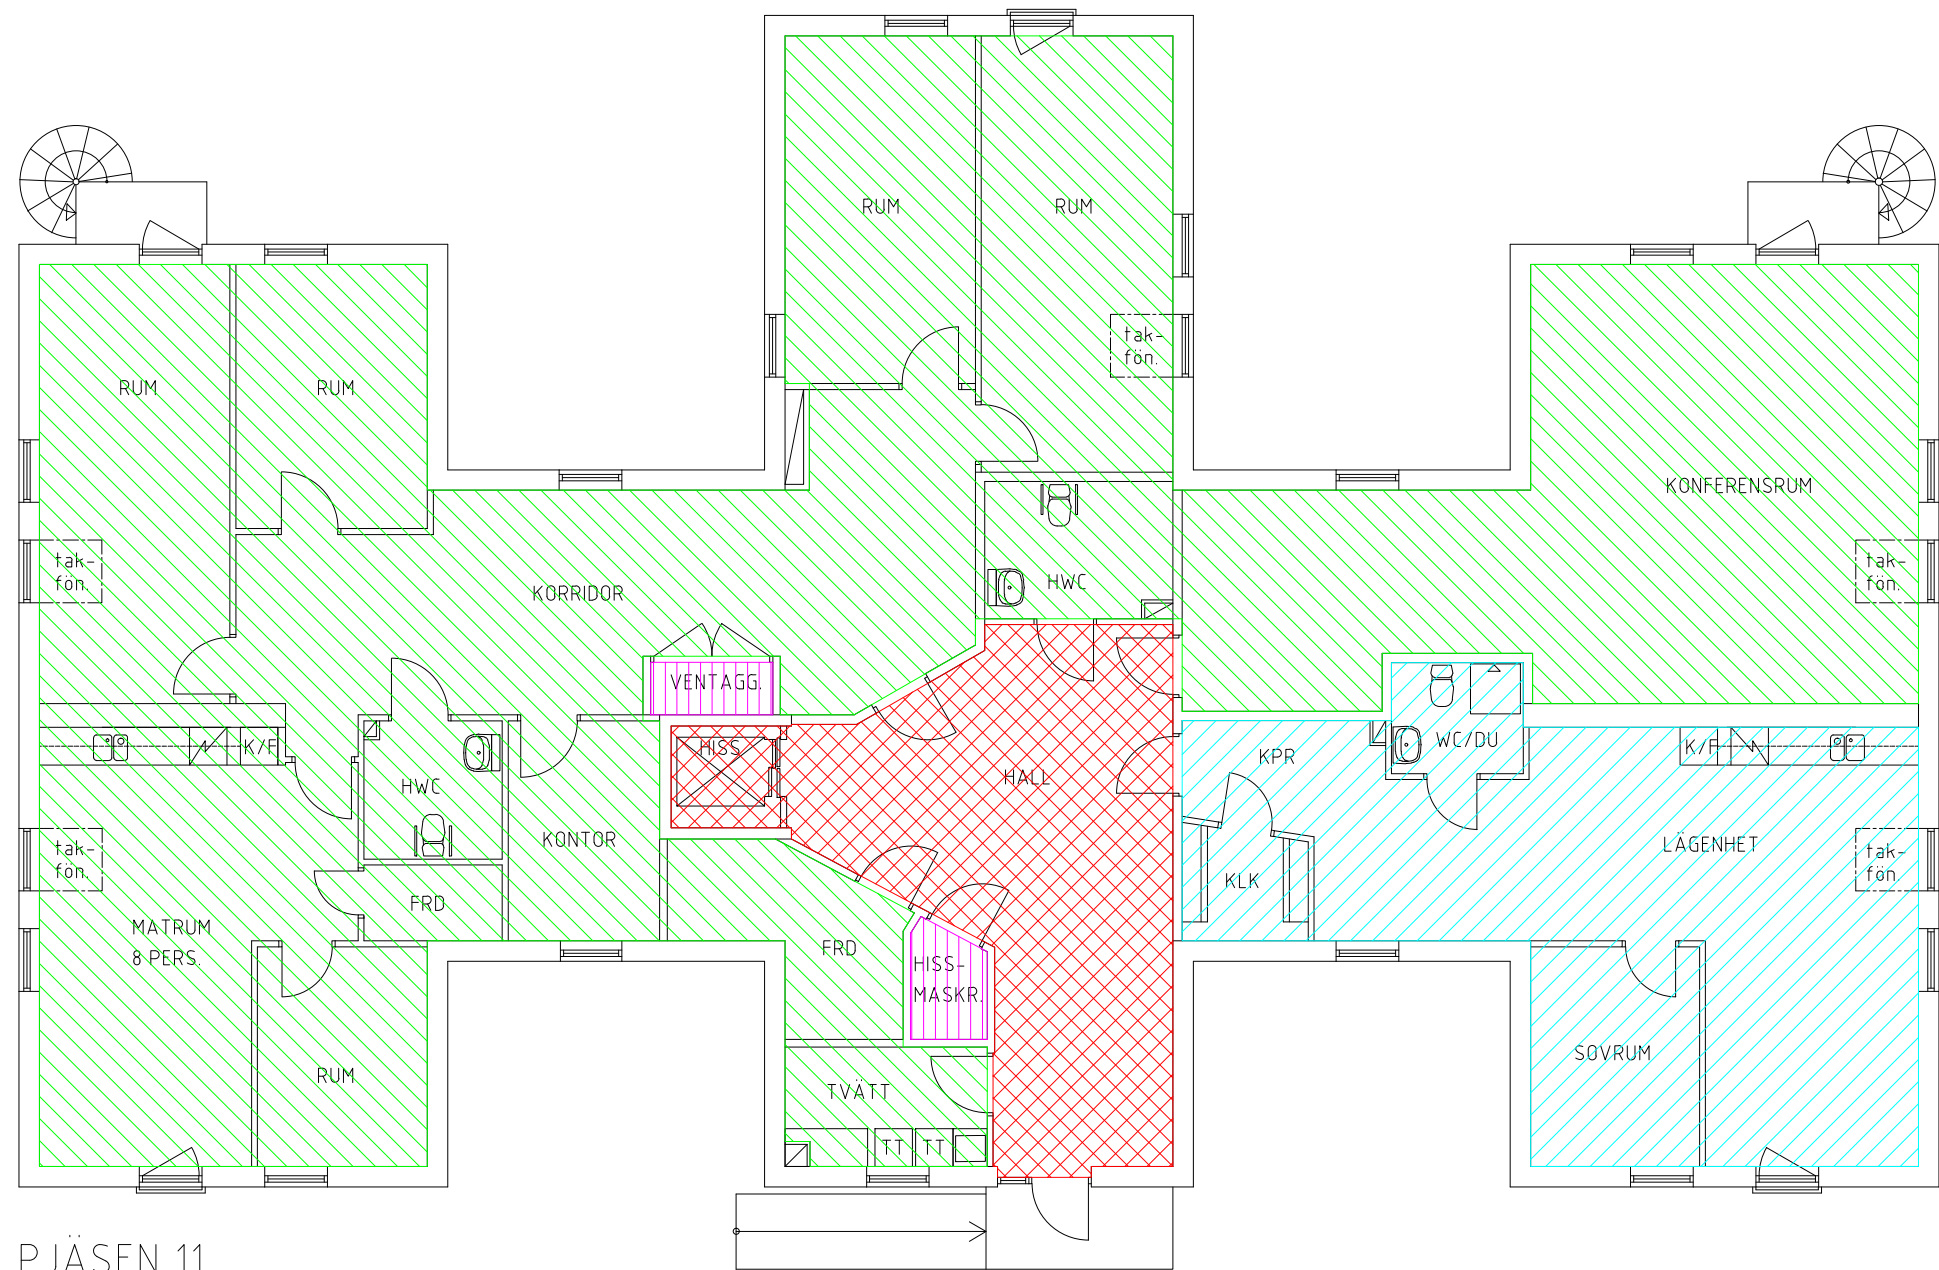


FÖRKLARINGAR

BRA		371 m <sup>2</sup>
	BOSTADSYTA	65 m <sup>2</sup>
	VERKSAMHETSYTA	257 m <sup>2</sup>
	GEMENSAMMA YTOR	38 m <sup>2</sup>
	TEKNIKUTRYMME	4 m <sup>2</sup>

Biaga 2



PJÅSEN 11  
HUS 10 PLAN 2, ÖVERVÅNING

BET	ANT	ÄNDRING AVSER	DATUM	SIGN
<b>RELATIONSHANDLING</b>				
<b>HEMSÖ</b>				
UPPDRAG NR	RITAD/KONSTR AV	HANDLÄGGARE		
DATUM	ANSVARIG	KJELL SVENSSON		
2020-06-16	KJELL SVENSSON			
KV PJÅSEN 11, VISBY				
HUS 10				
YT-RITNING				
GRUPPBOSTÄDER				
PLAN 2, VÅNING 1 tr				
SKALA	NUMMER	BET		
1:120 (A3)	A40-2-PL2 HUS	10		

