



FÖRKLARINGAR

BRA		375 m ²
	BOSTADSYTA	239 m ²
	VERKSAMHETSYTA	82 m ²
	GEMENSAMMA YTOR	36 m ²
	TEKNIKUTRYMME	7 m ²

Bilaga 2

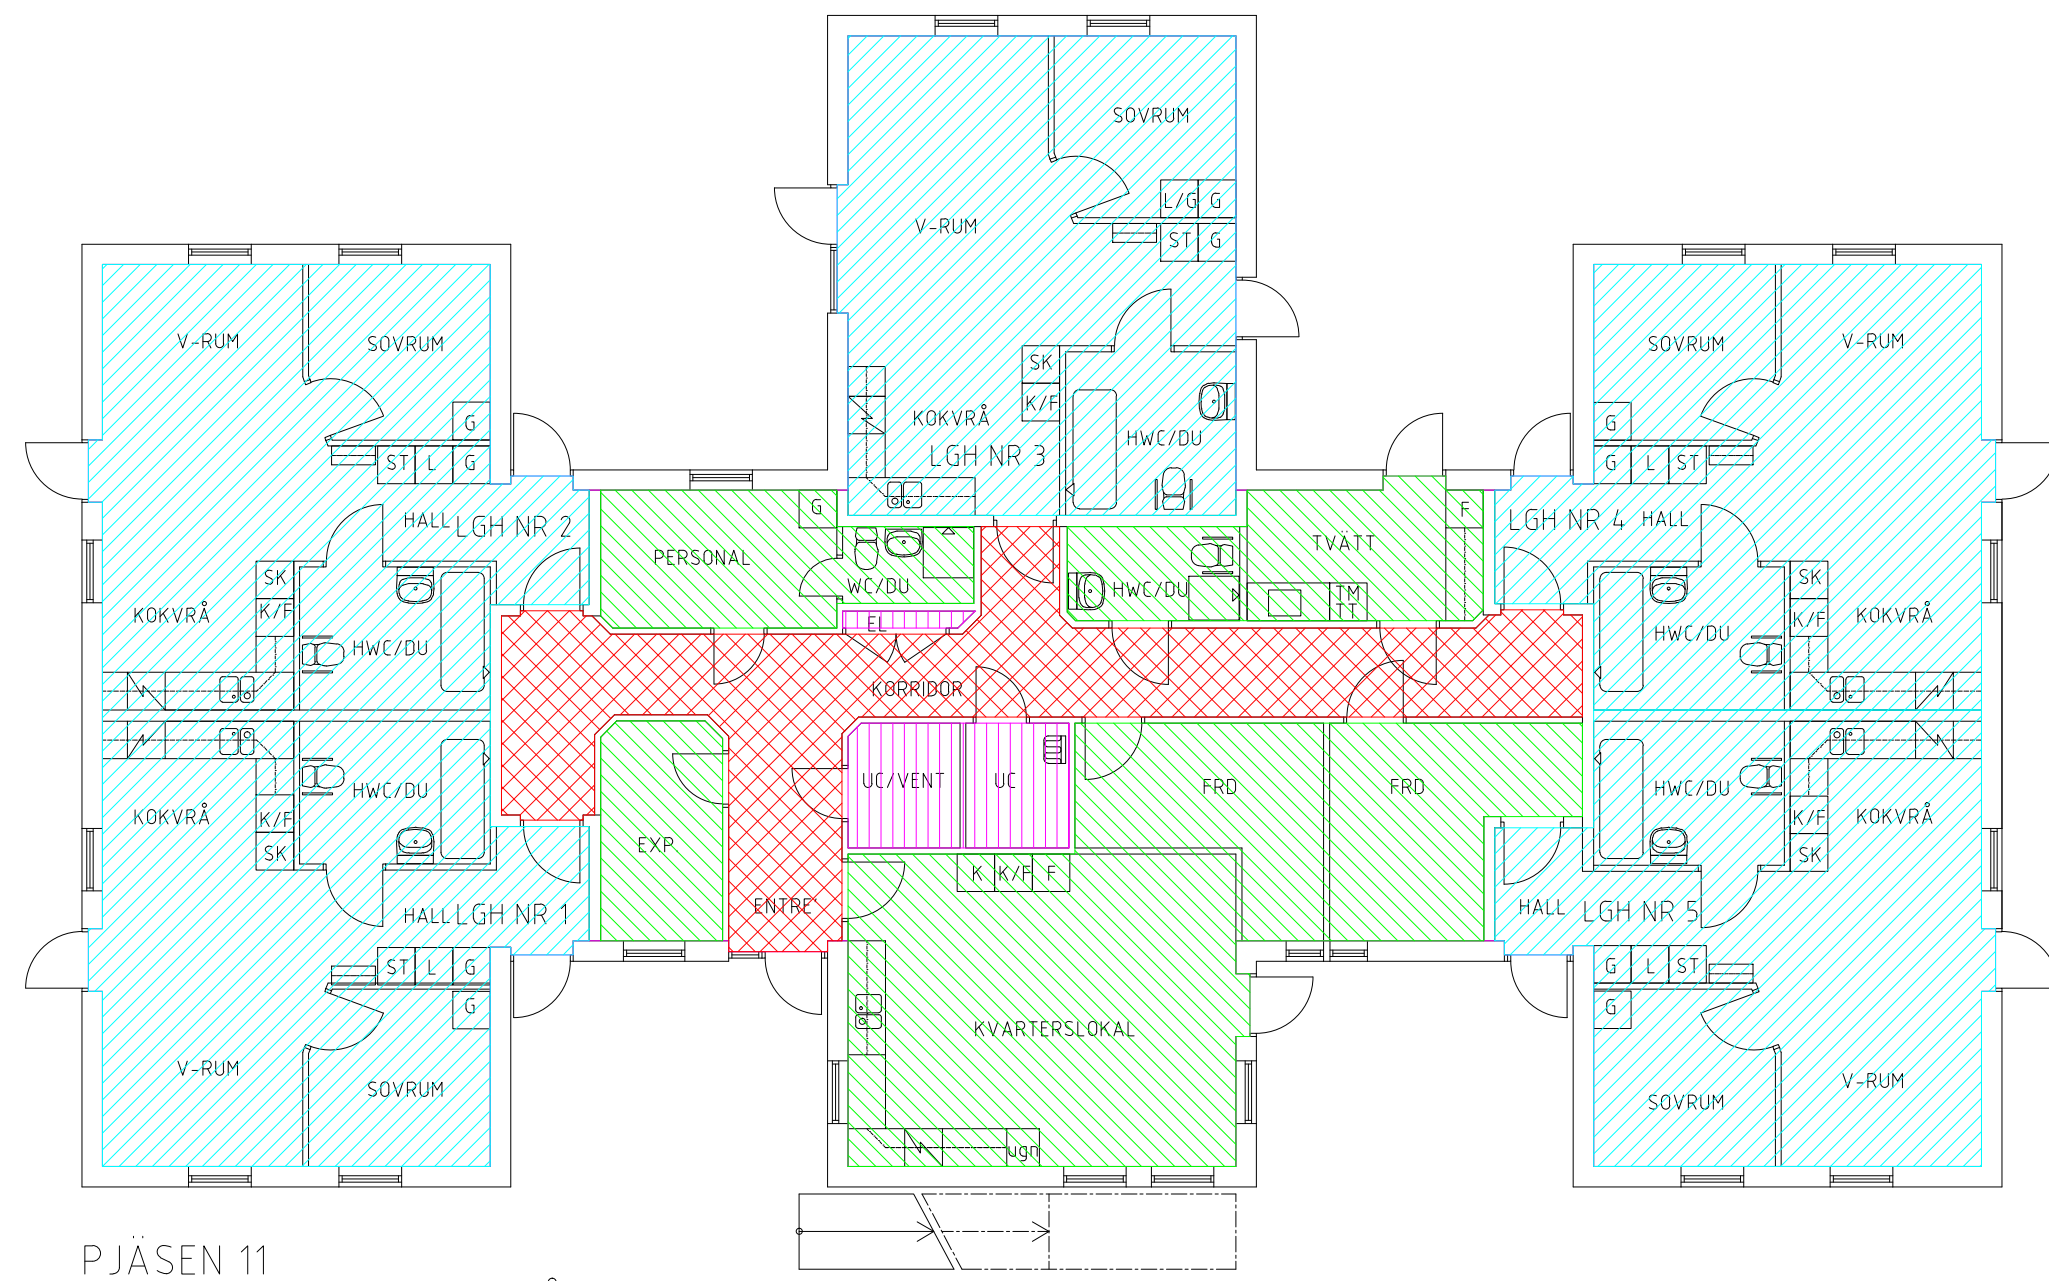

PJÄSEN 11
HUS 11 PLAN 1, BOTTENVÅNING

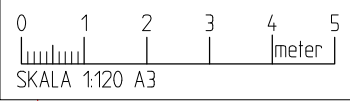

BET	ANT	ÄNDRING AVSER	DATUM	SIGN
RELATIONSHANDLING				
HEMSÖ				
UPPDRAG NR	RITAD/KONSTR AV	HANDLÄGGARE		
	bokrof	KJELL SVENSSON		
DATUM	ANSVARIG			
2020-05-29	KJELL SVENSSON			
KV PJÄSEN 11, VISBY				
HUS 11				
YT-RITNING				
GRUPPBOSTÄDER				
PLAN 1, BOTTENVÅNING				
SKALA	NUMMER	BET		
1:120 (A3)	A40-1-PL1 HUS 11			